
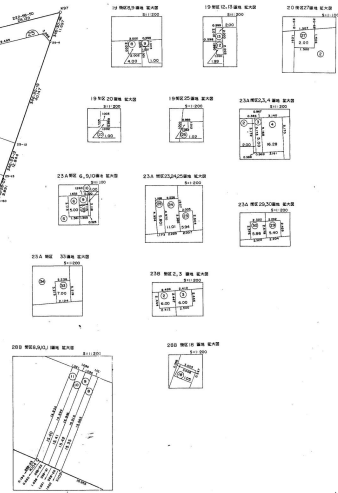


船橋市菜園台北地区区画整理事業 画地出来形確認測量原図 縮尺 千分之一

原 則  
測 量  
方 法  
に  
準 じ  
て  
測 量  
す  
る

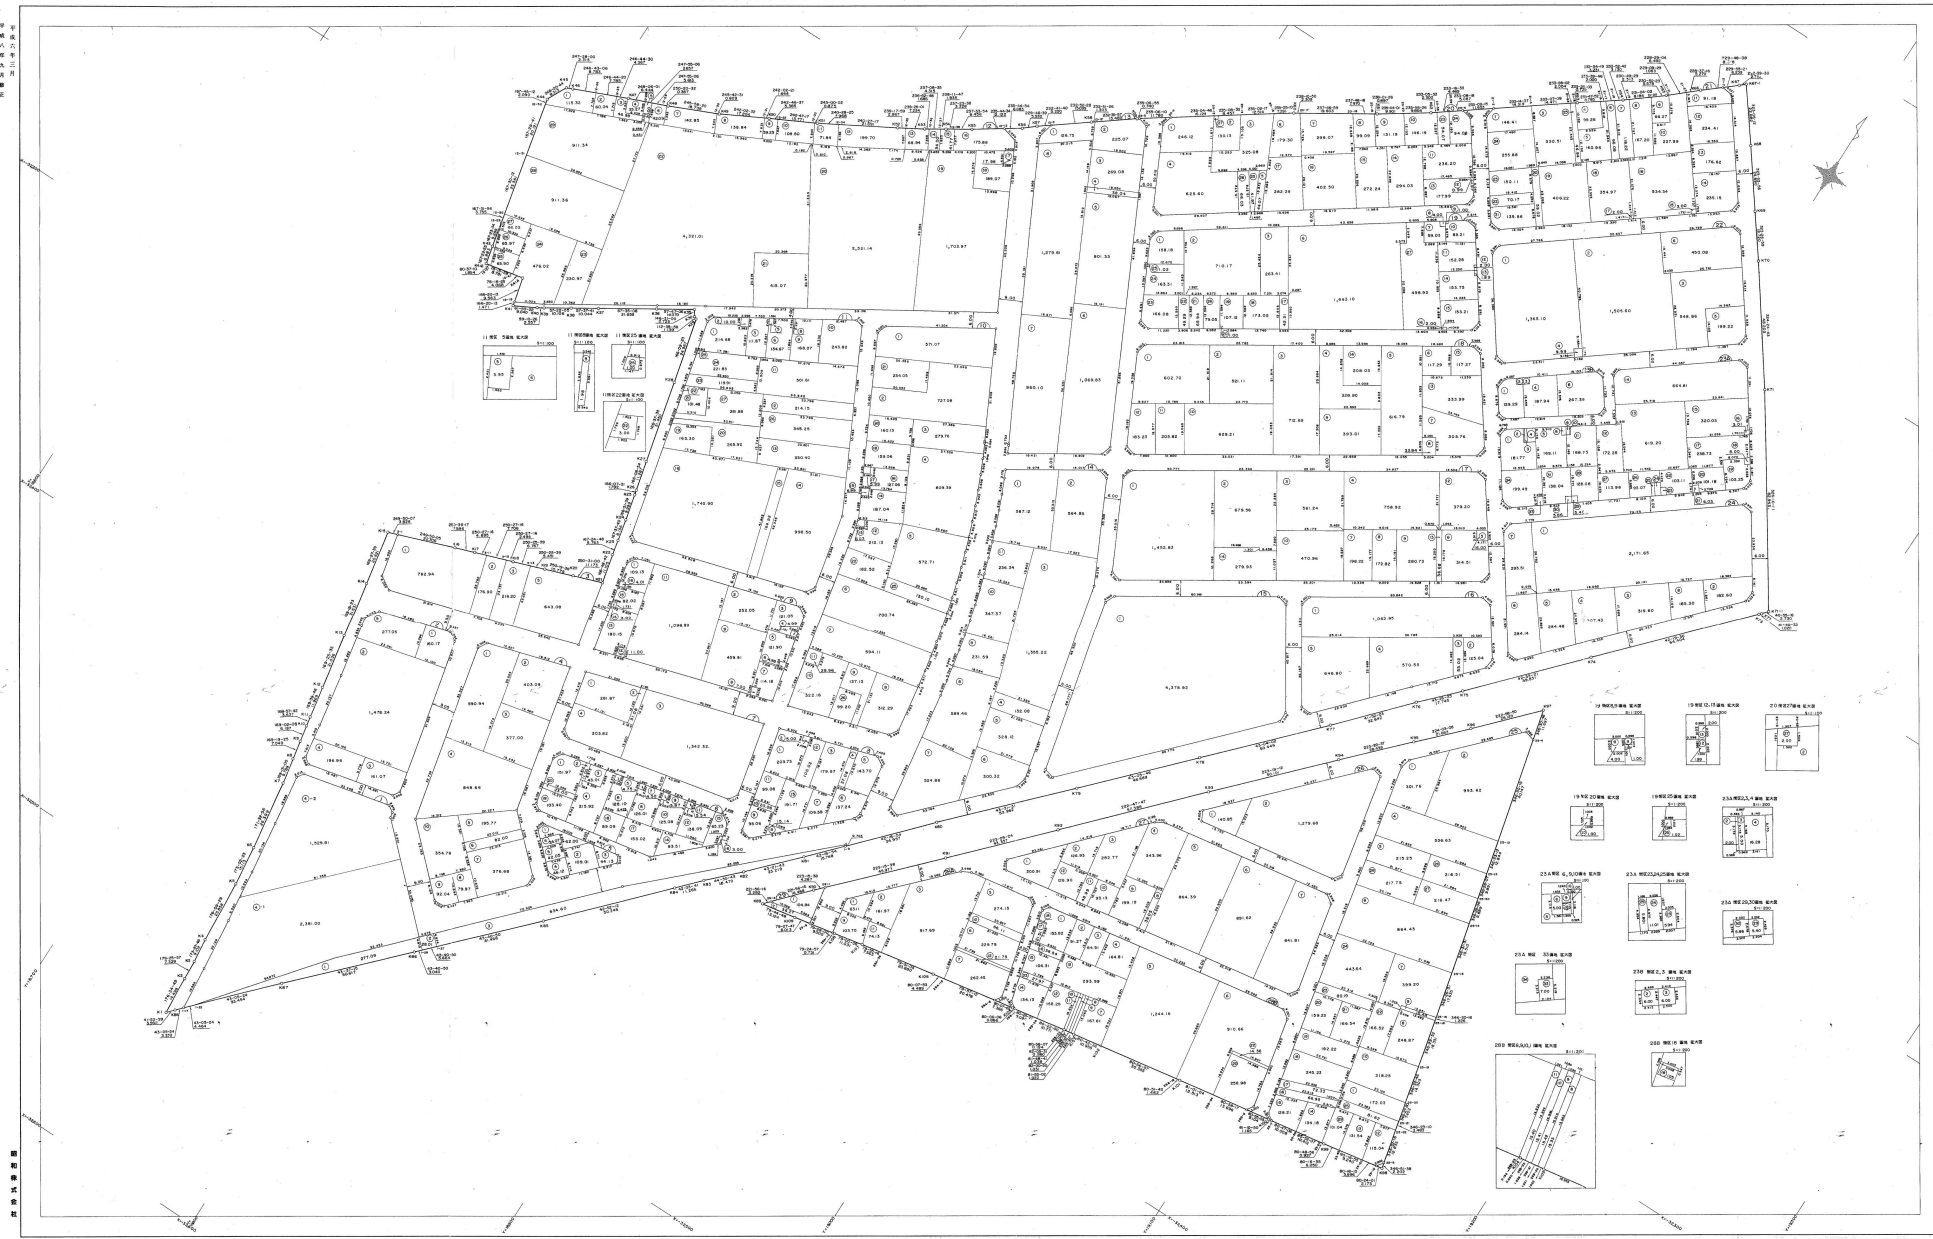

原 則  
測 量  
方 法  
に  
準 じ  
て  
測 量  
す  
る