


資料 2


施設・主要建築物平面図

【船橋市運動公園】


全体平面図

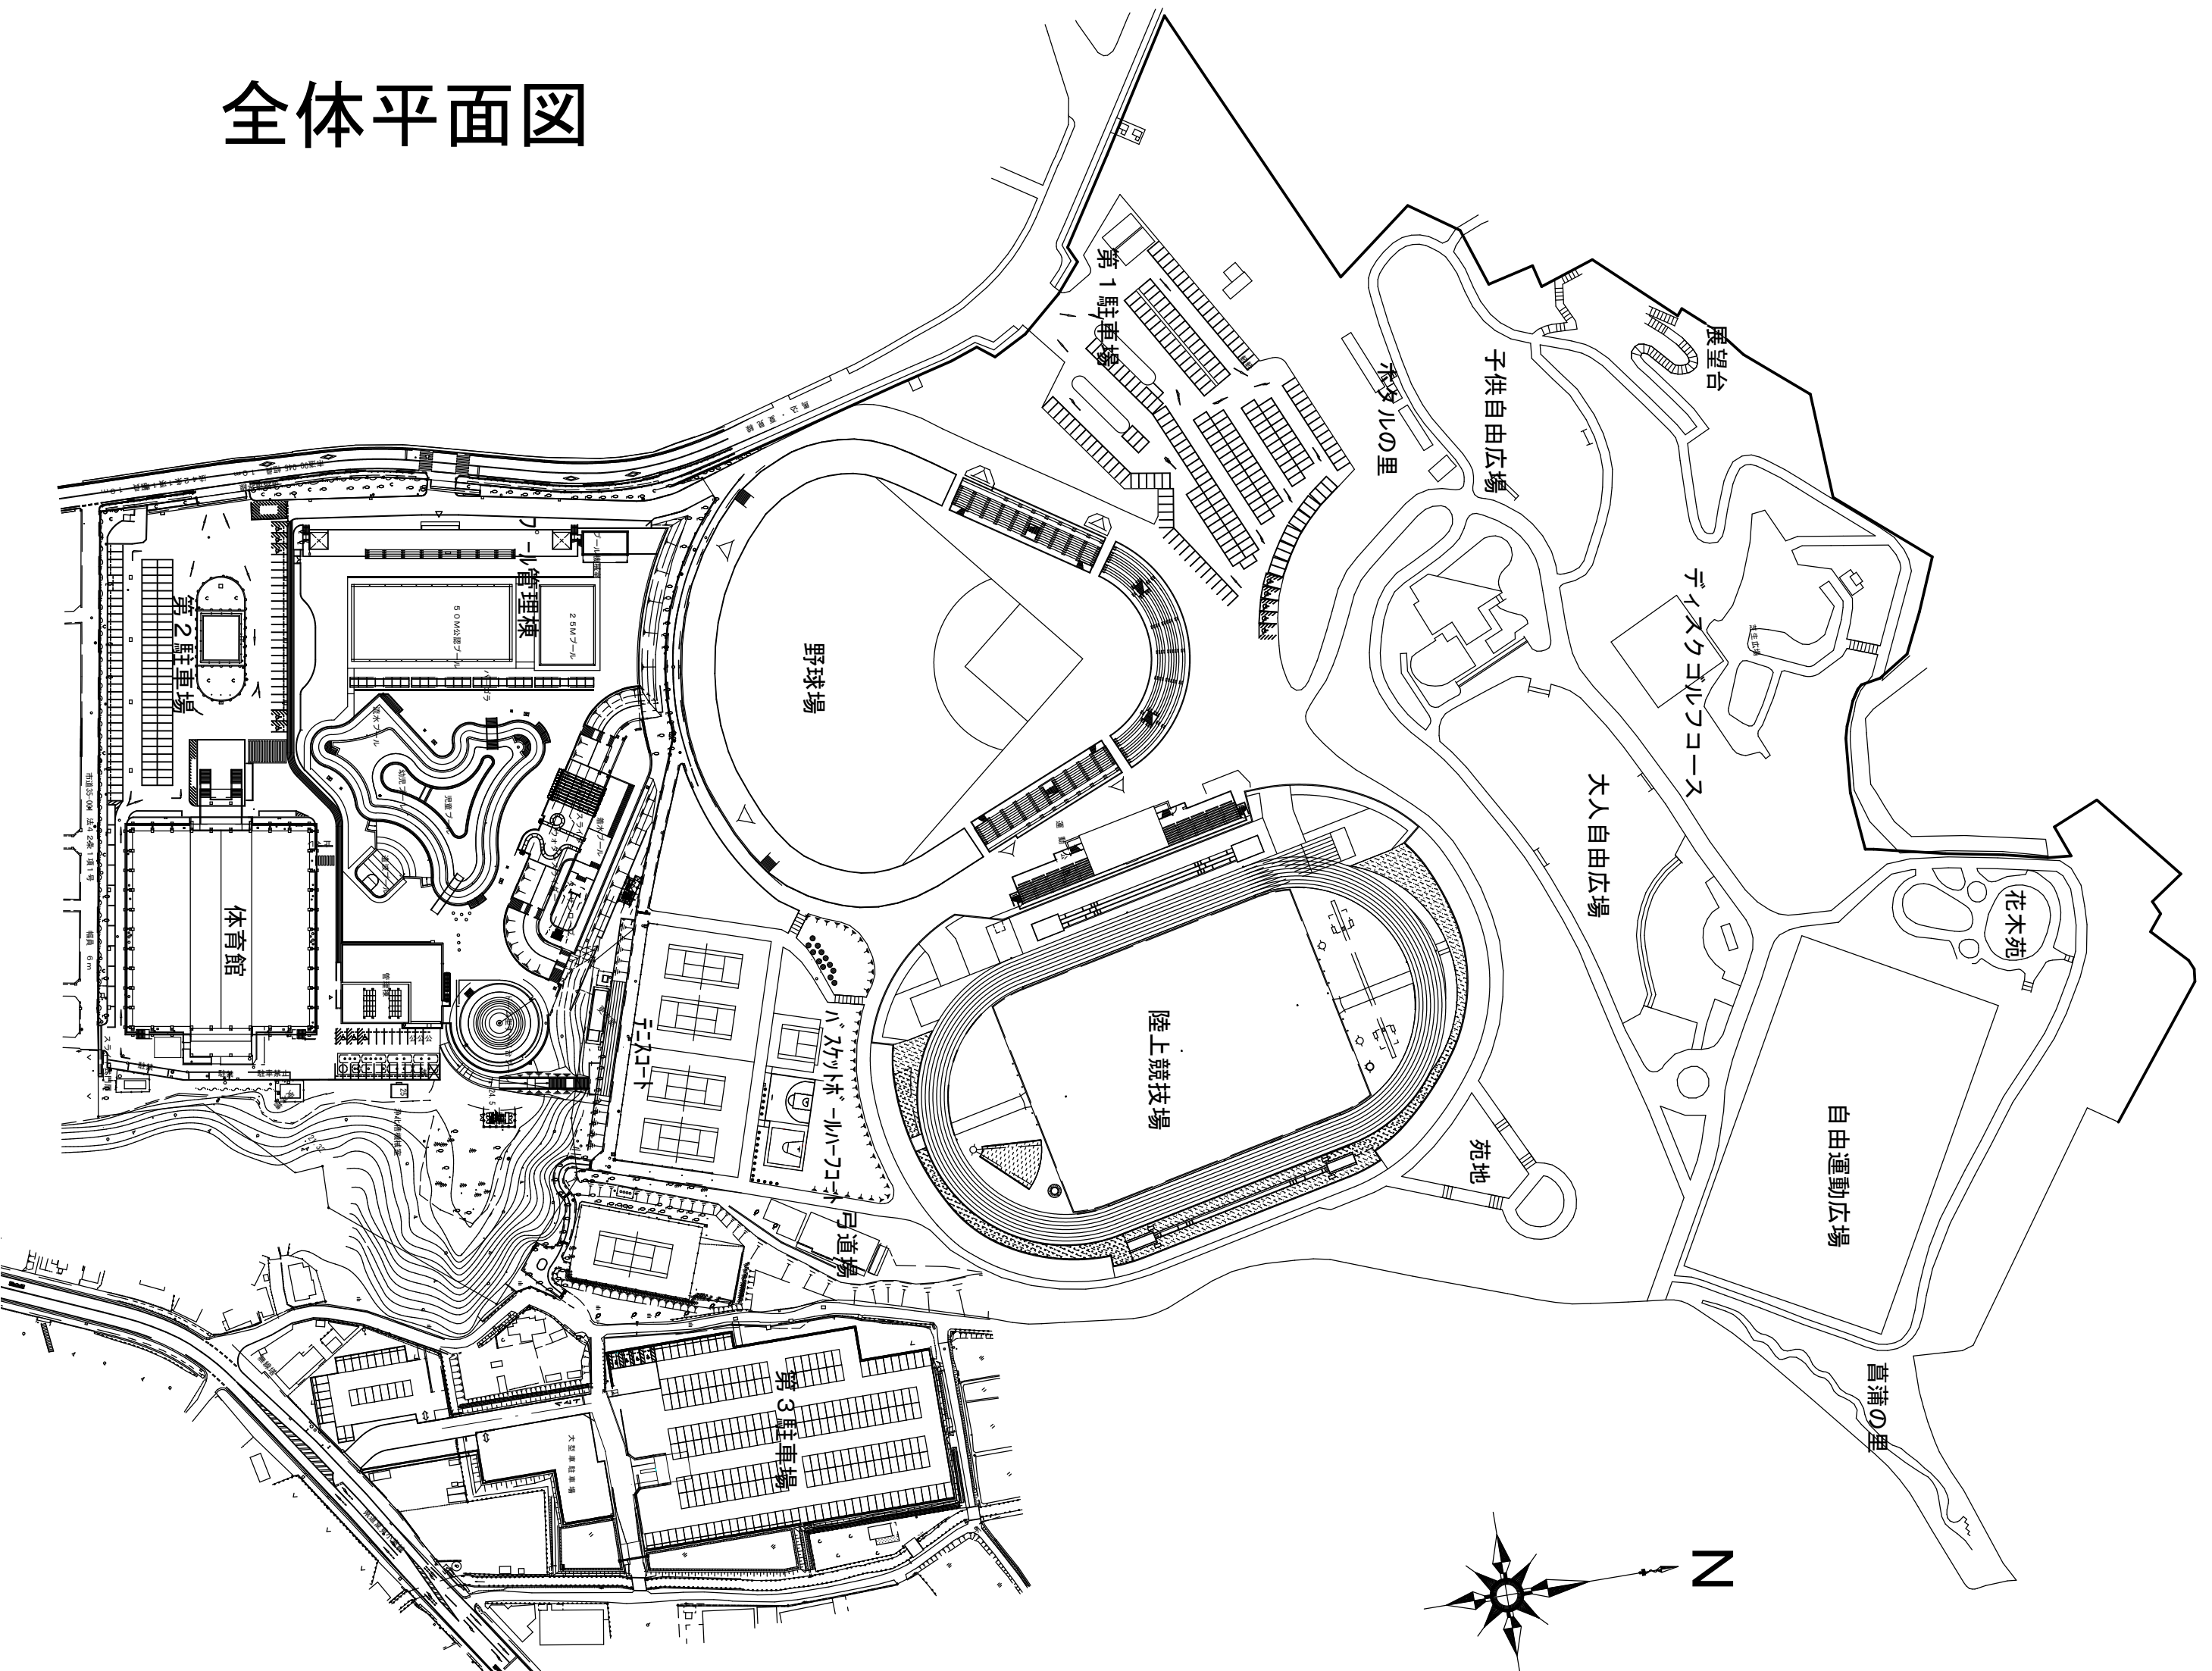

プール管理棟平面図

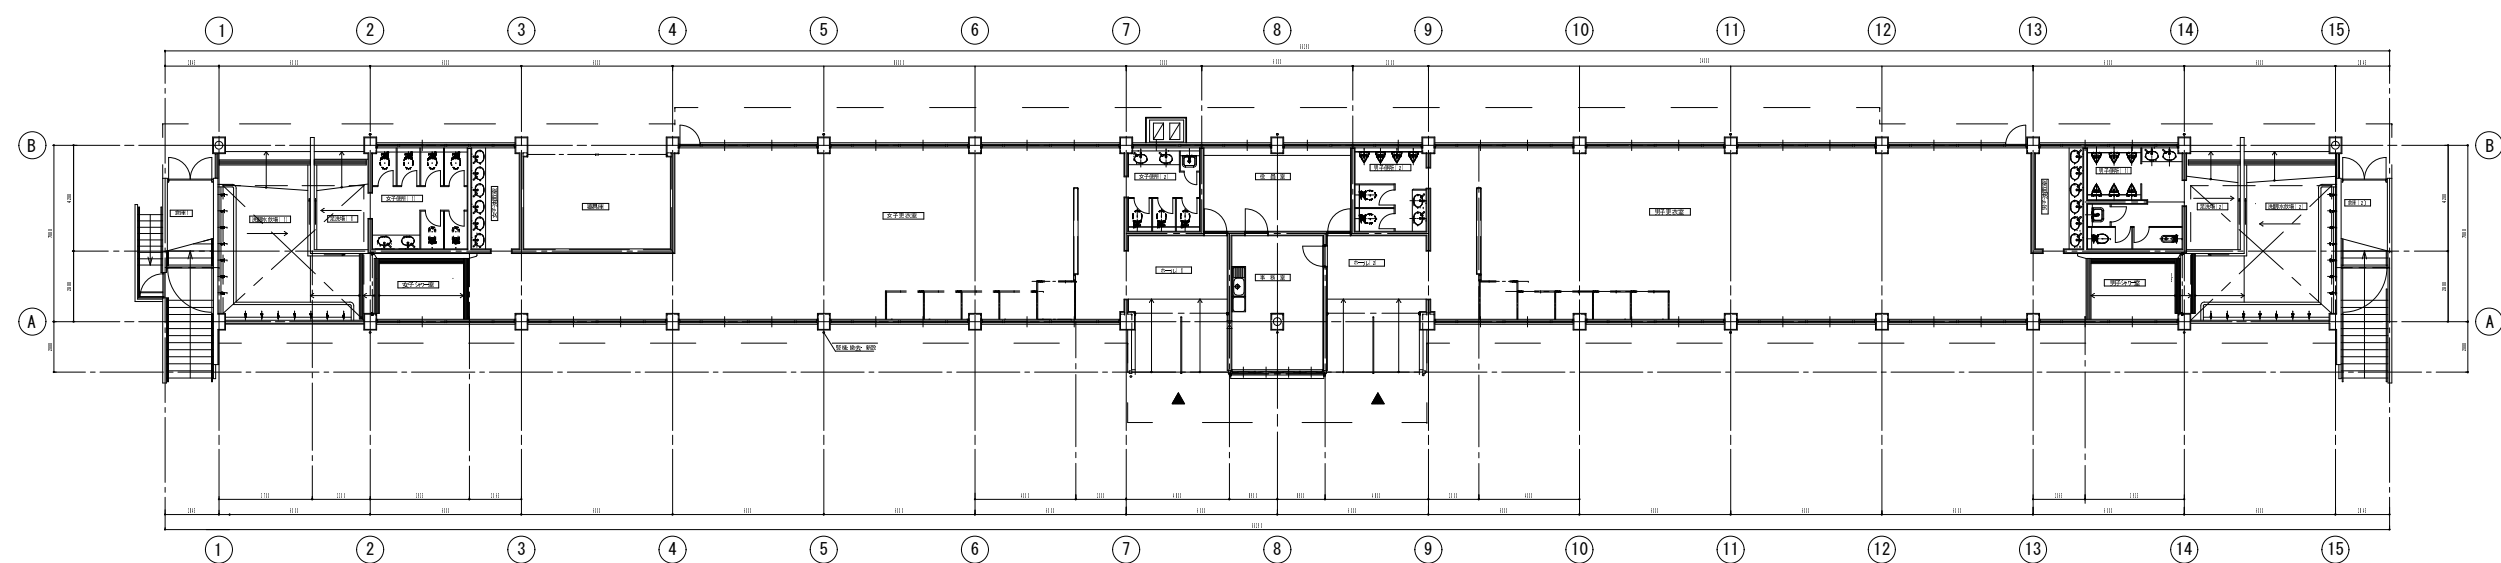


1階 プール管理棟 平面図

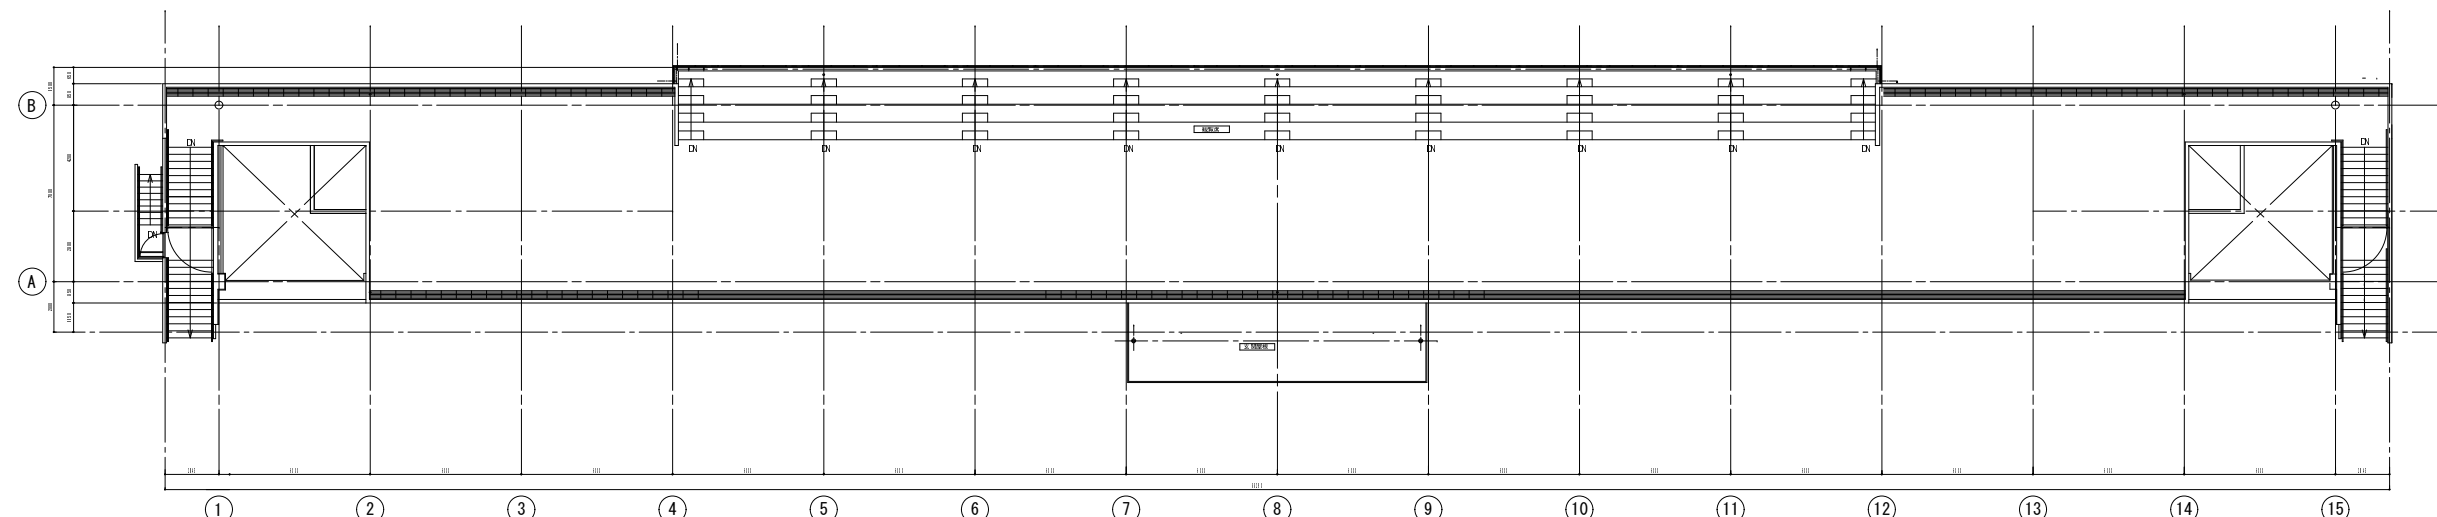

R階 プール管理棟 平面図


竣工図

体育館平面図（1階）

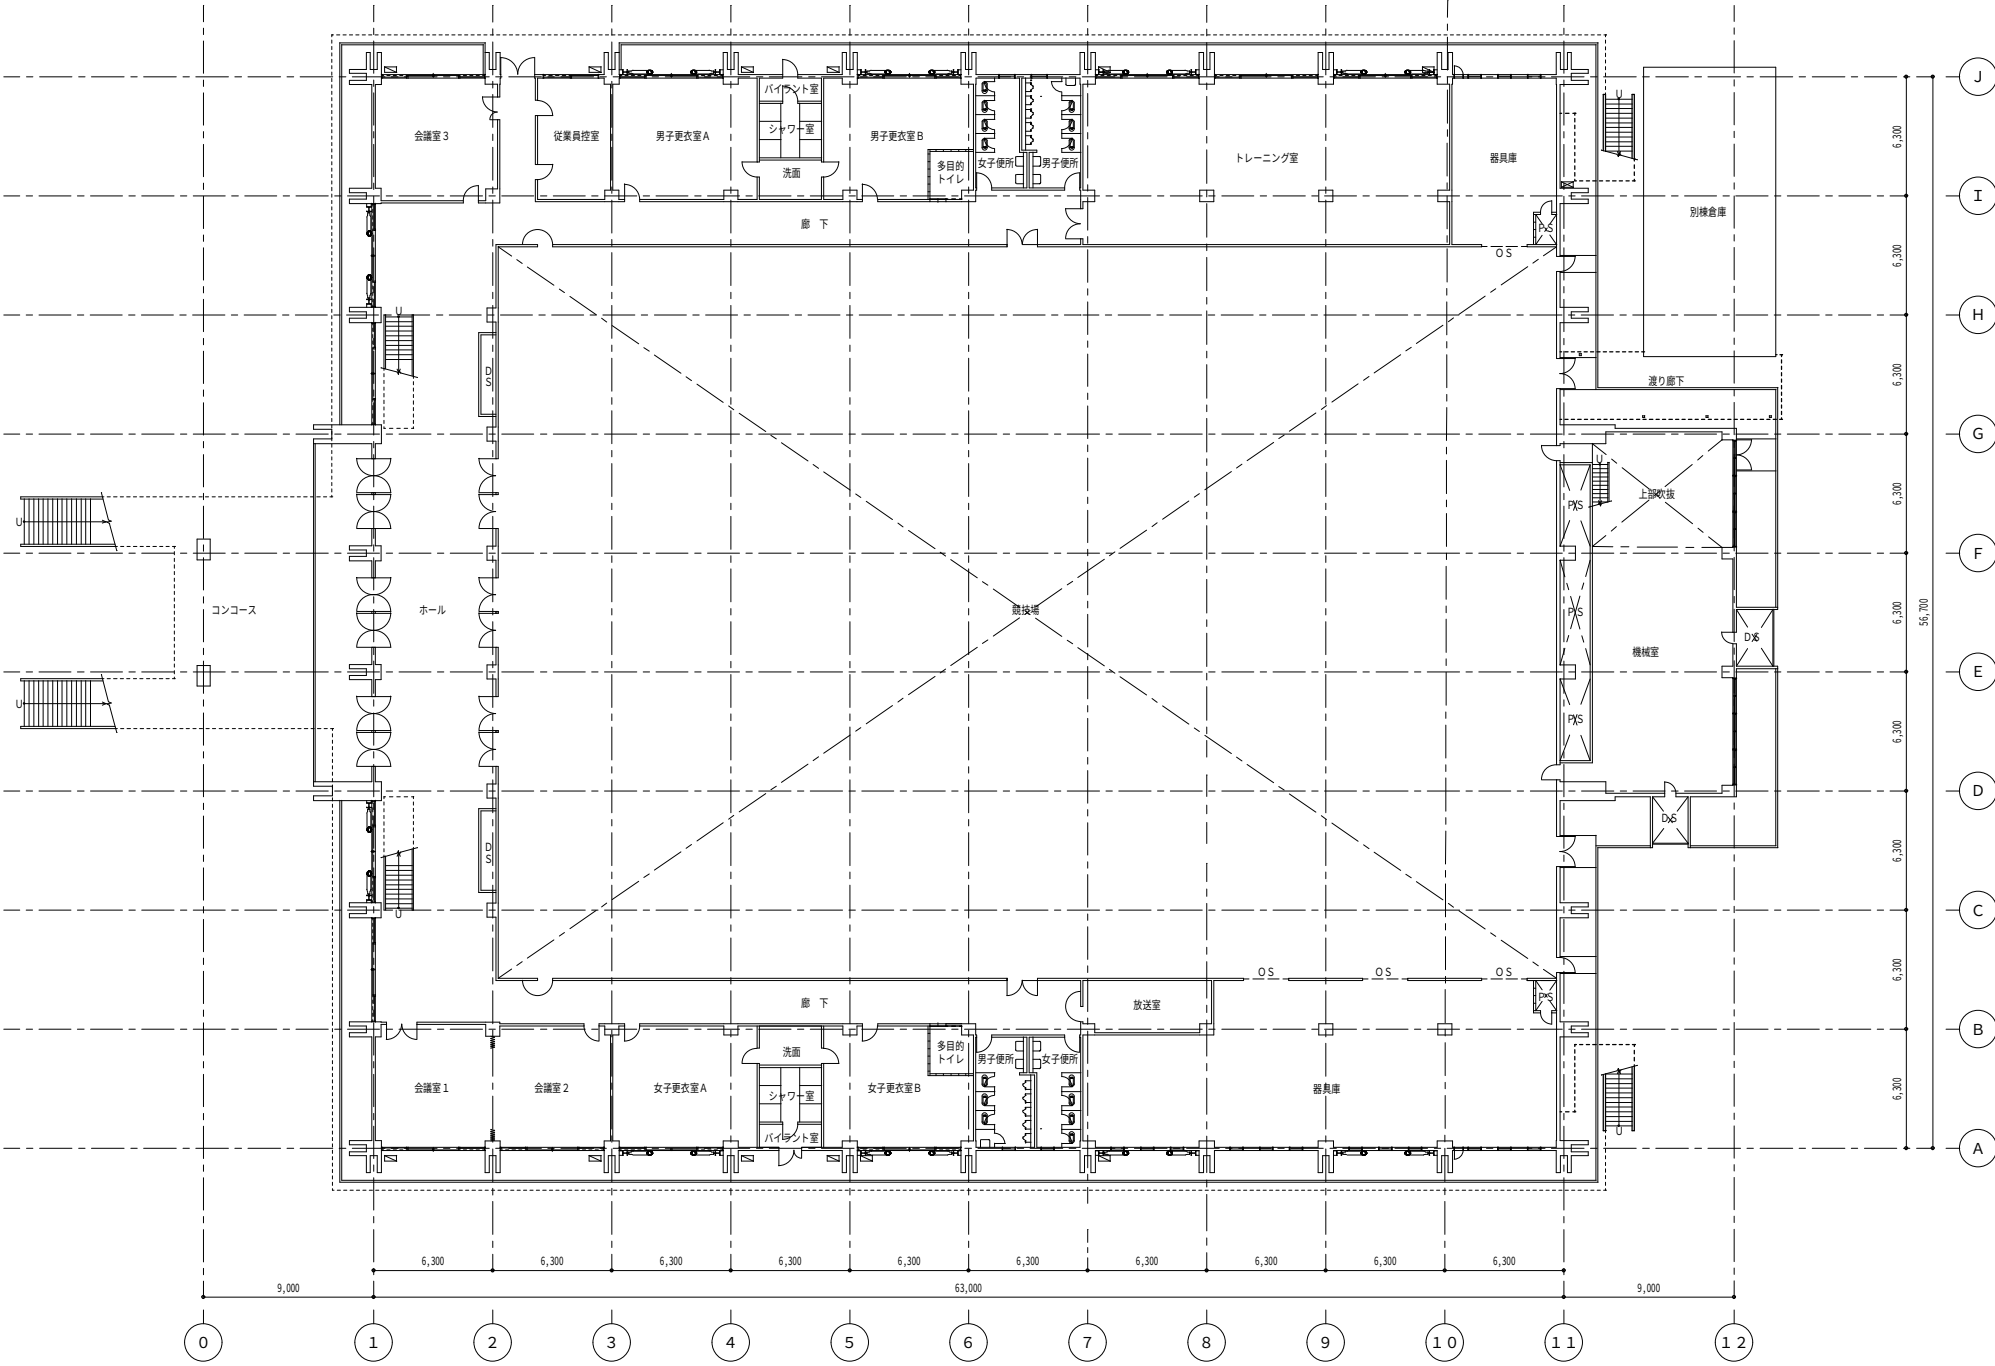


体育館 1 階平面図 S=1/400

体育館平面図（2階）

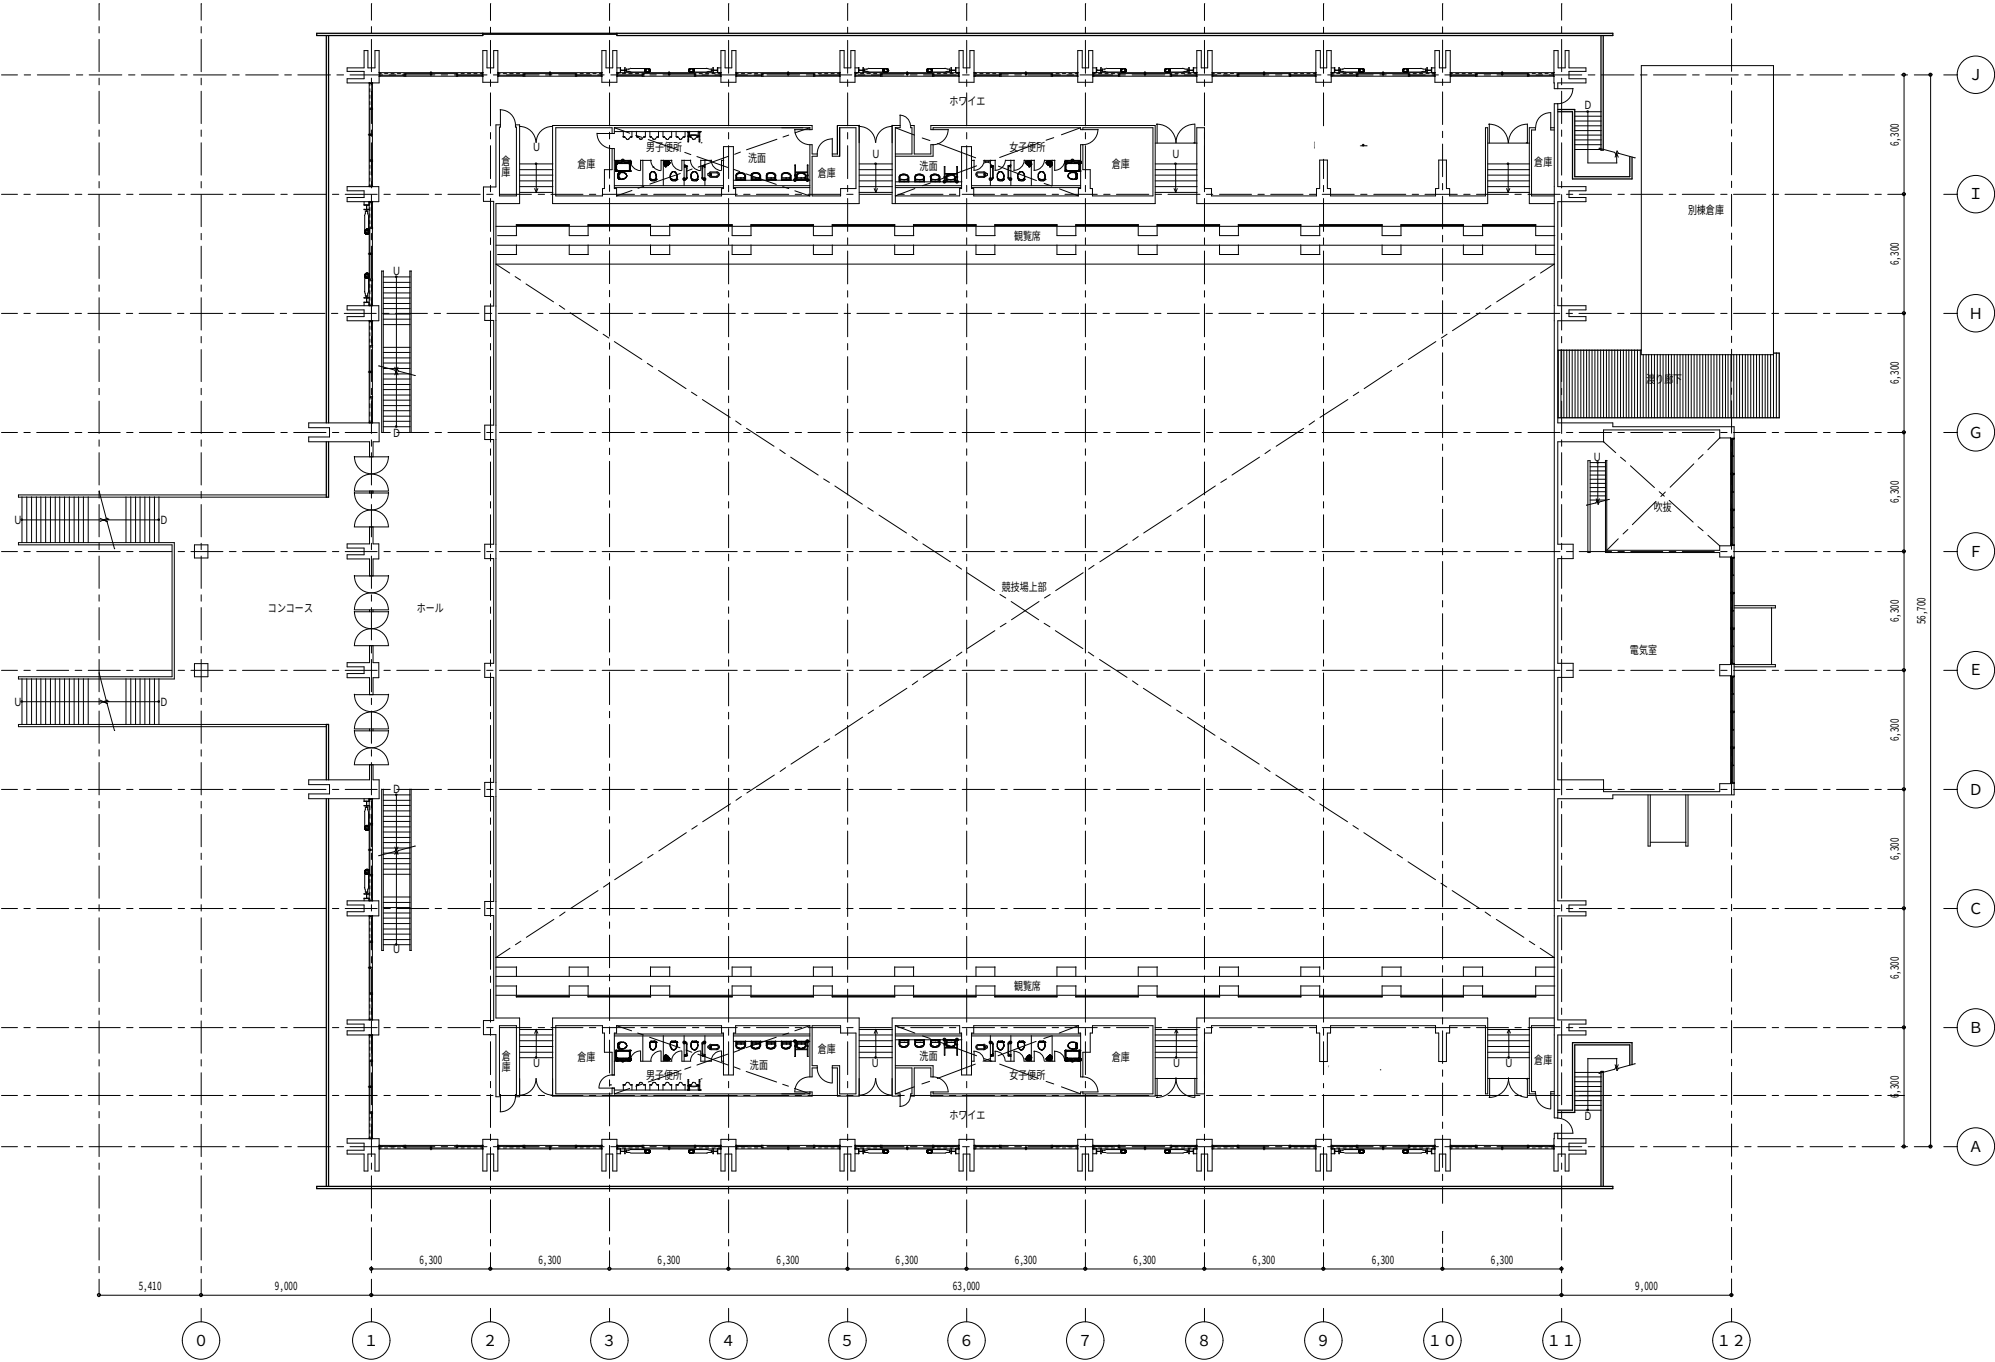


体育館 2 階平面図 S=1/400

体育館平面図（3階）

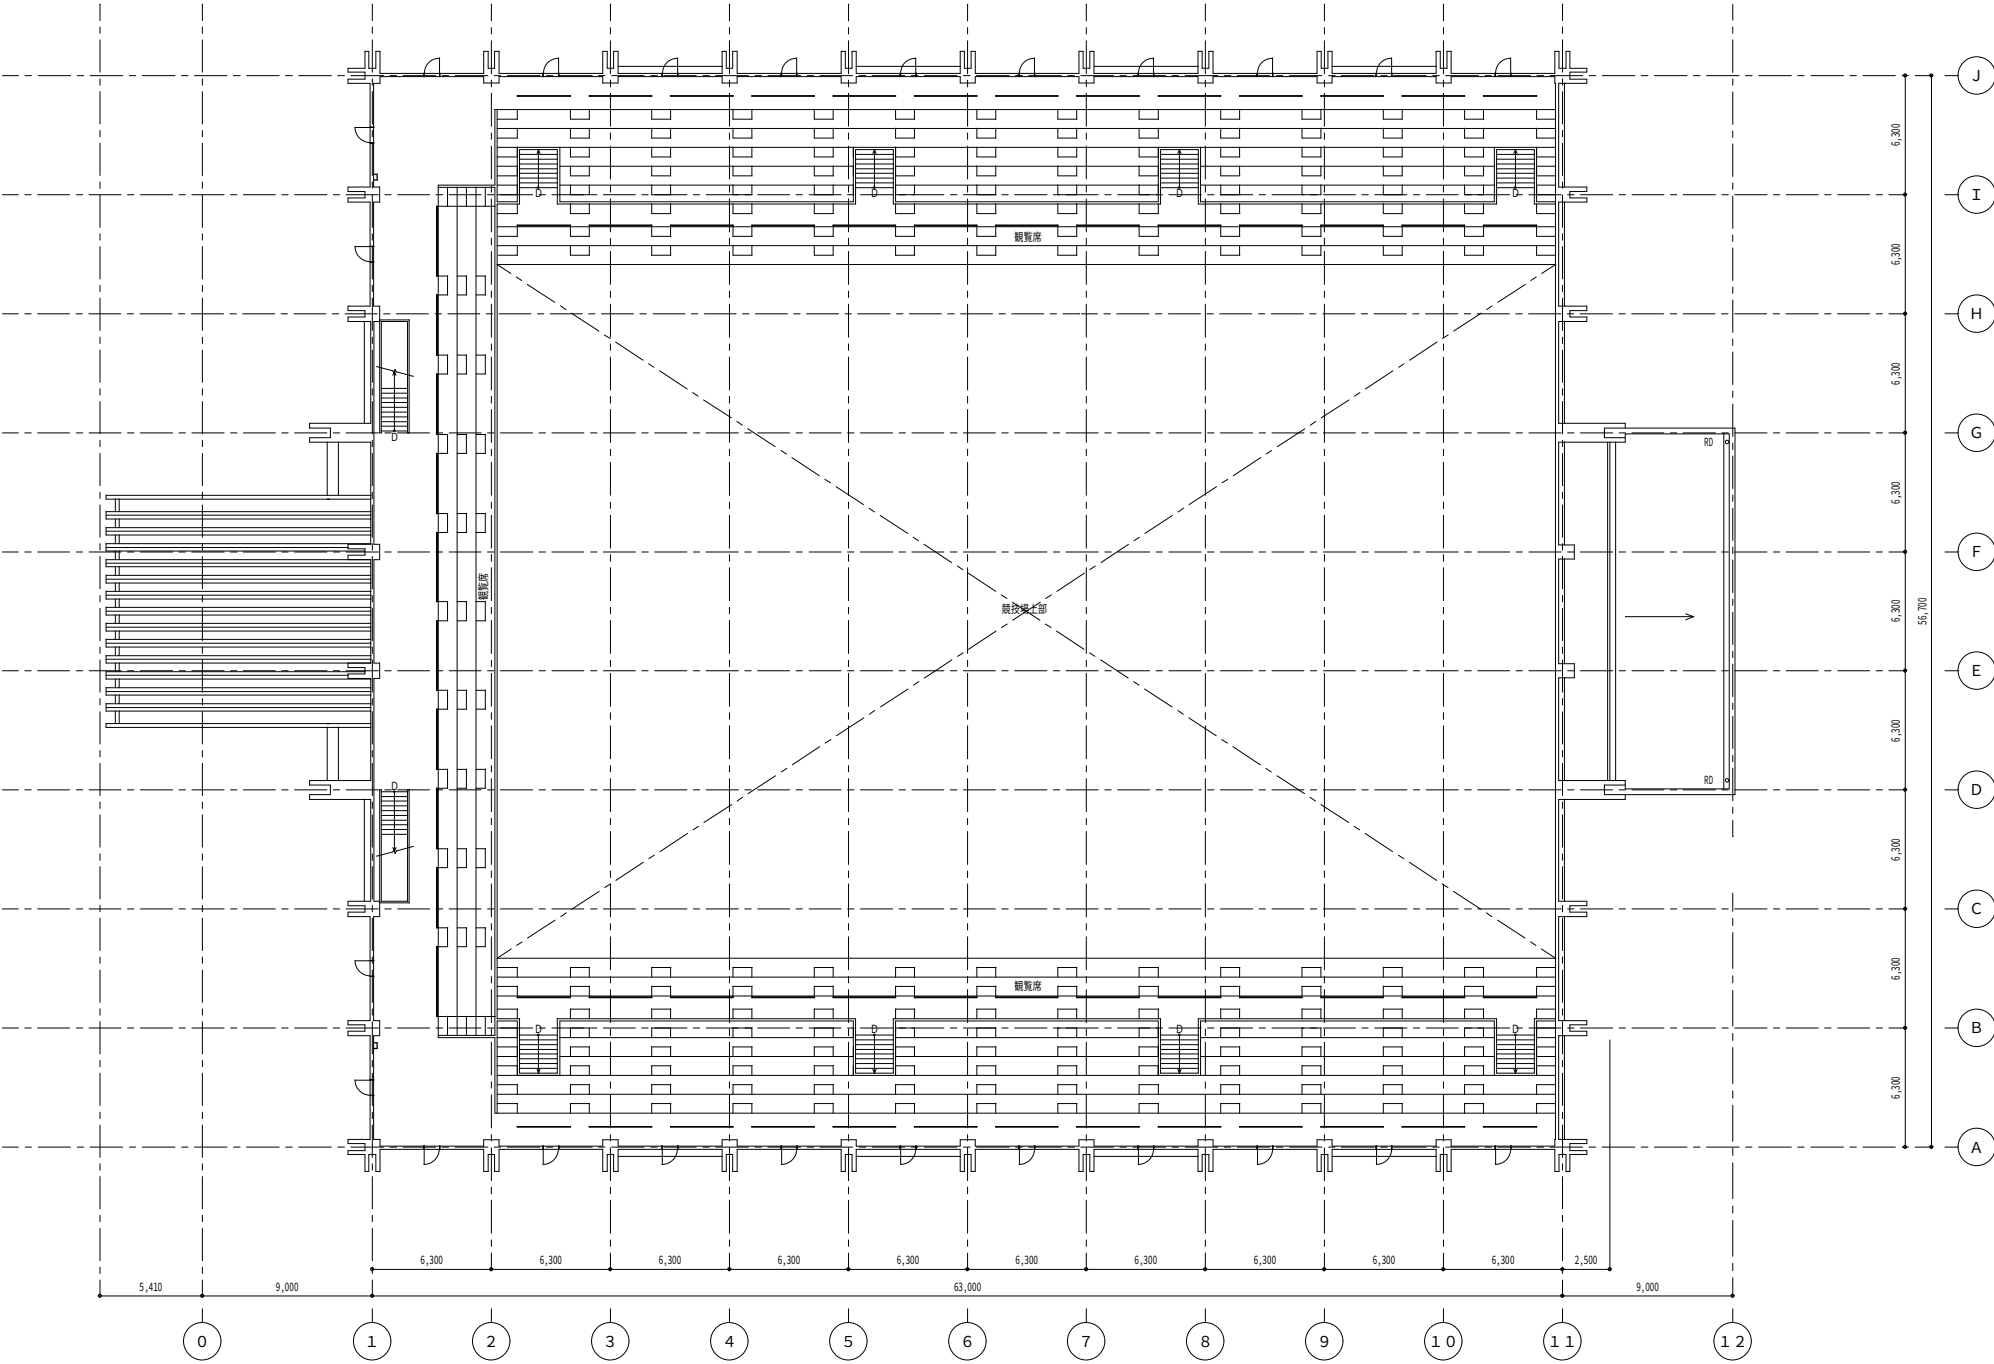

体育館 3階平面図 S=1/400

管理棟平面図（1階）


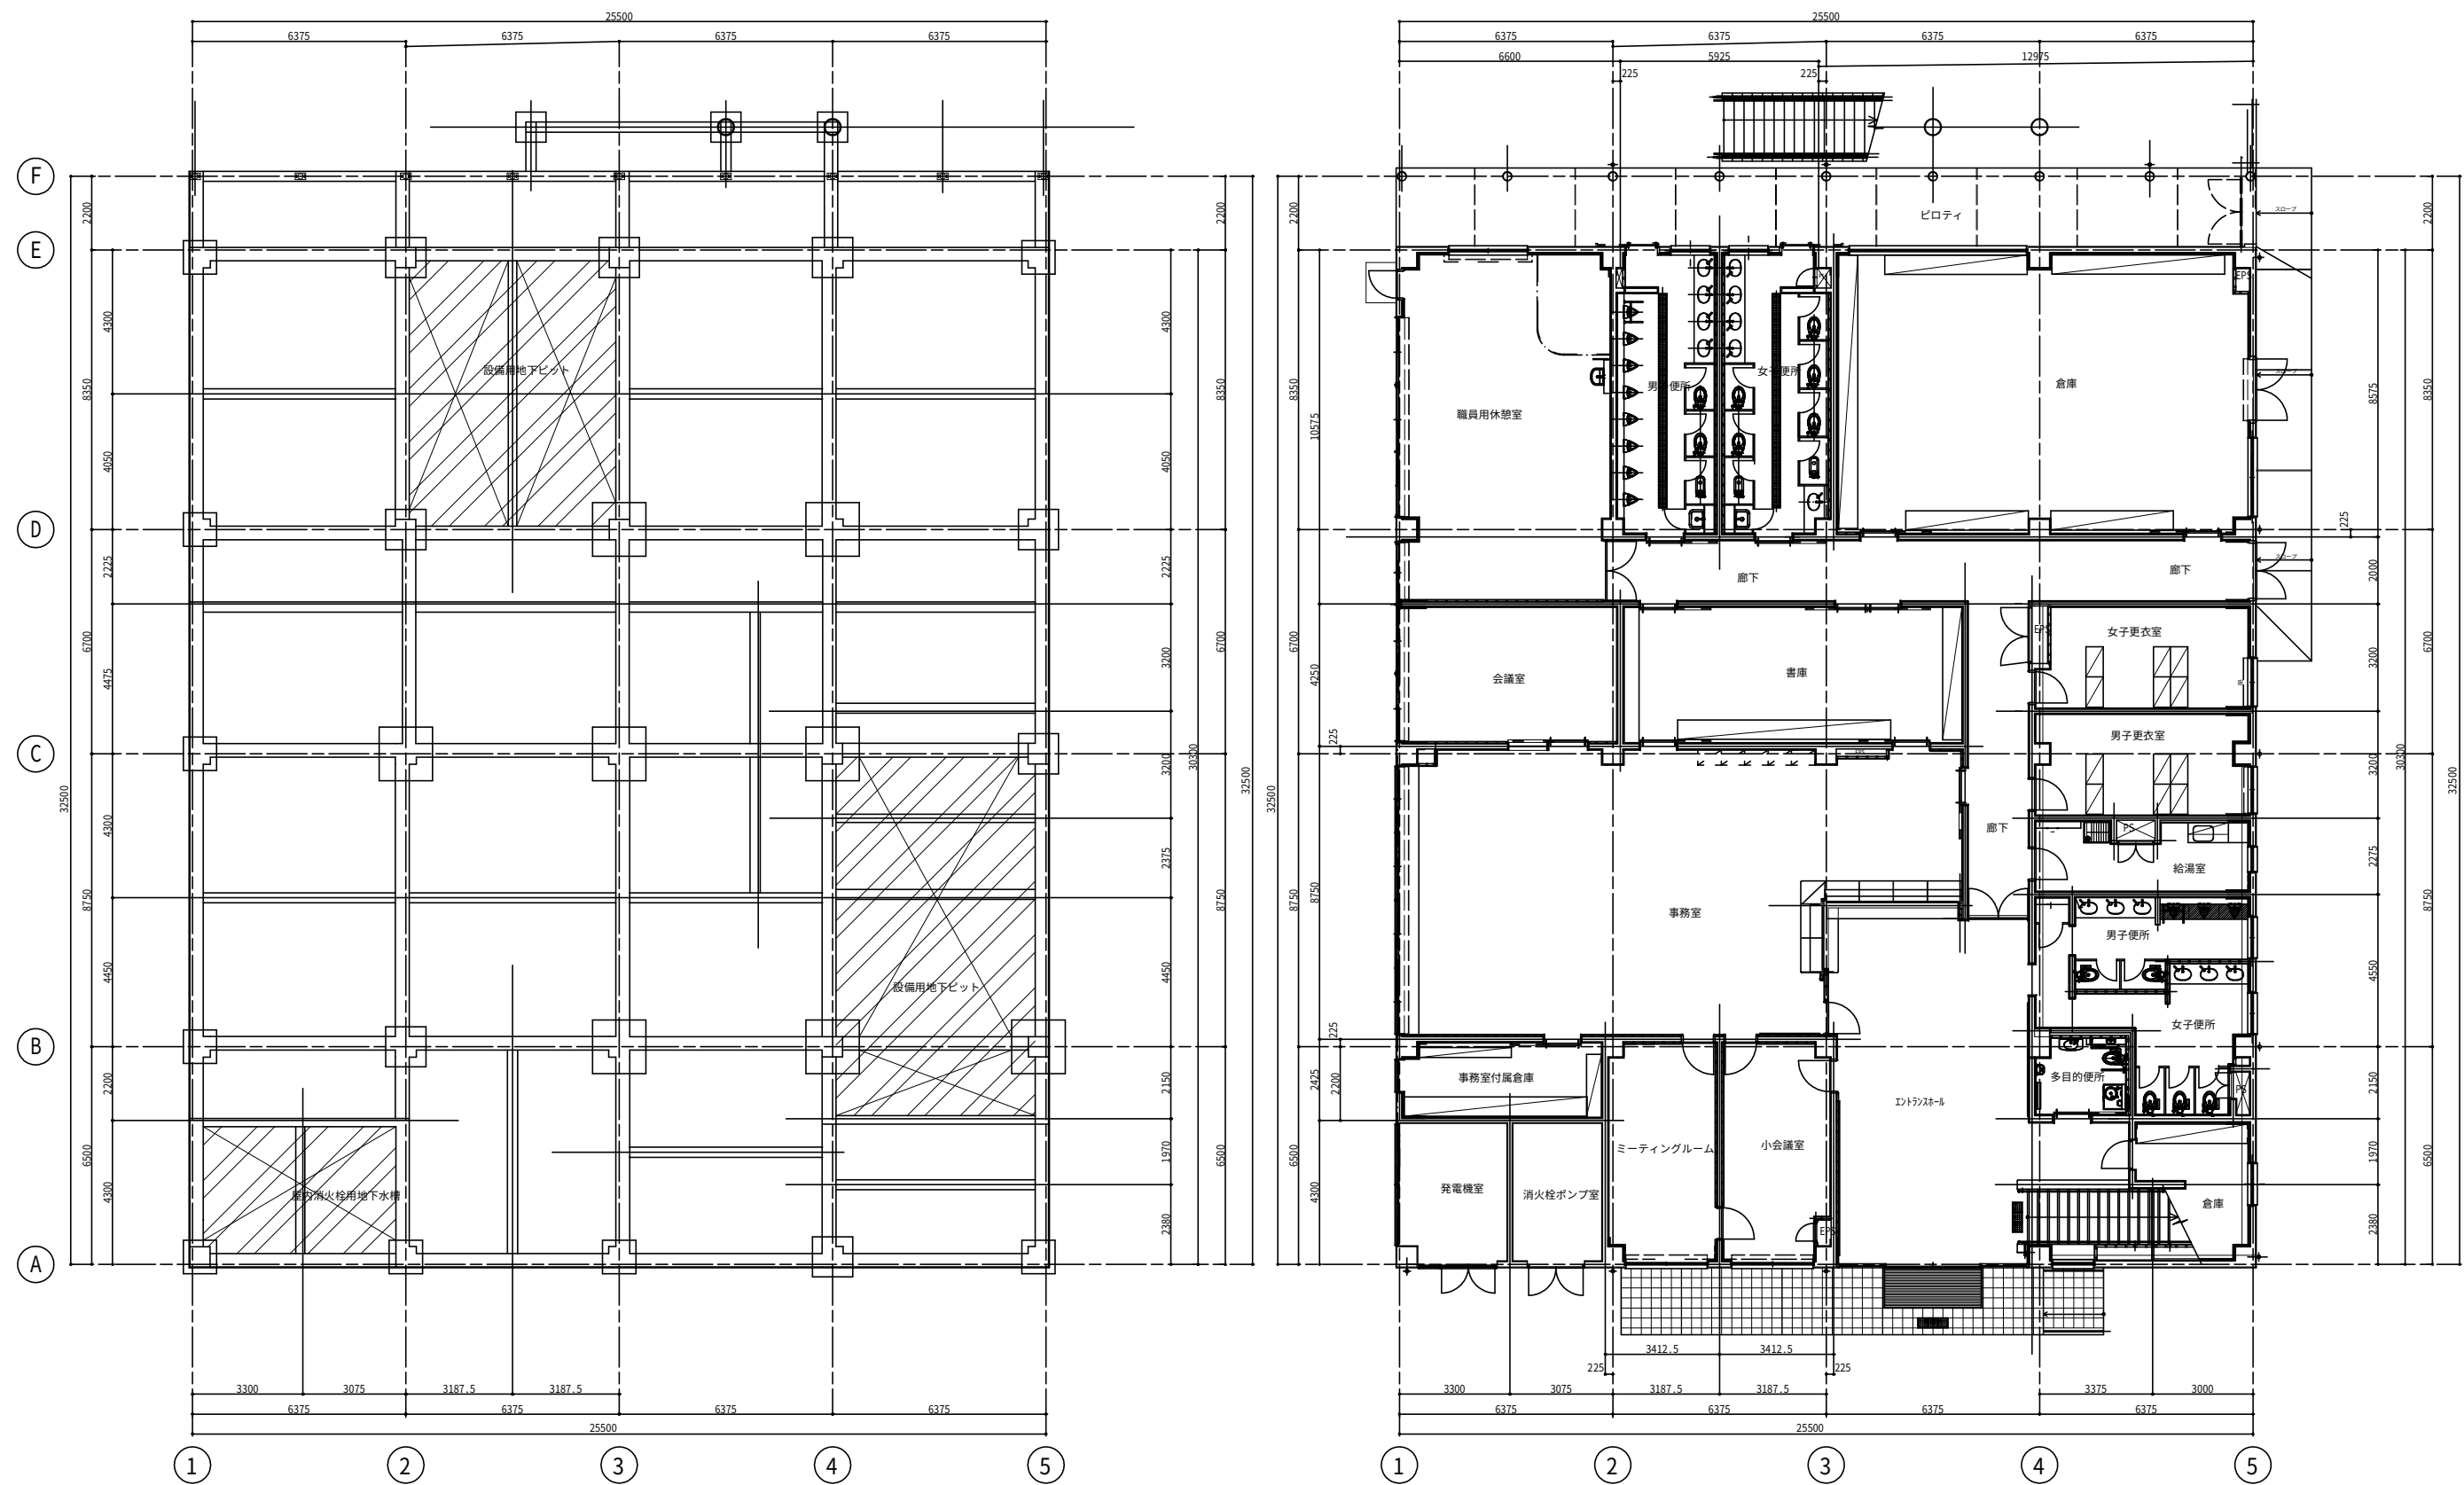


地下ピット平面図 S=1:100

1階平面図 S=1:100

竣工図

管理棟平面図（2階）

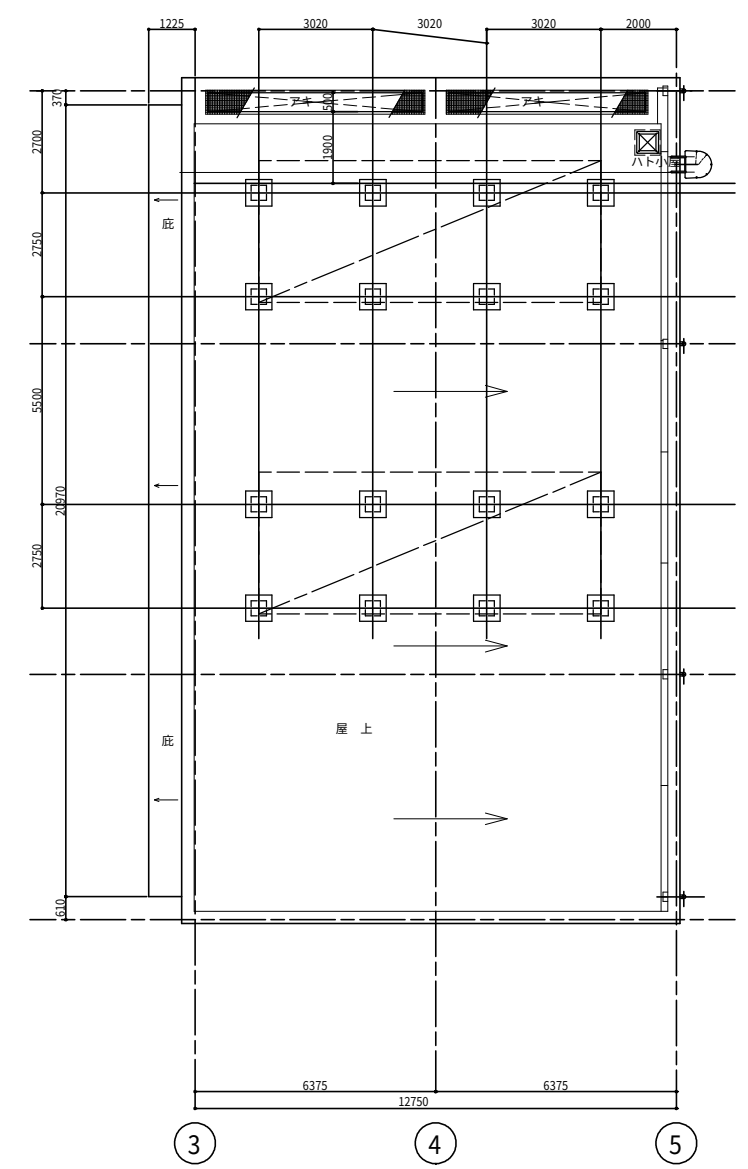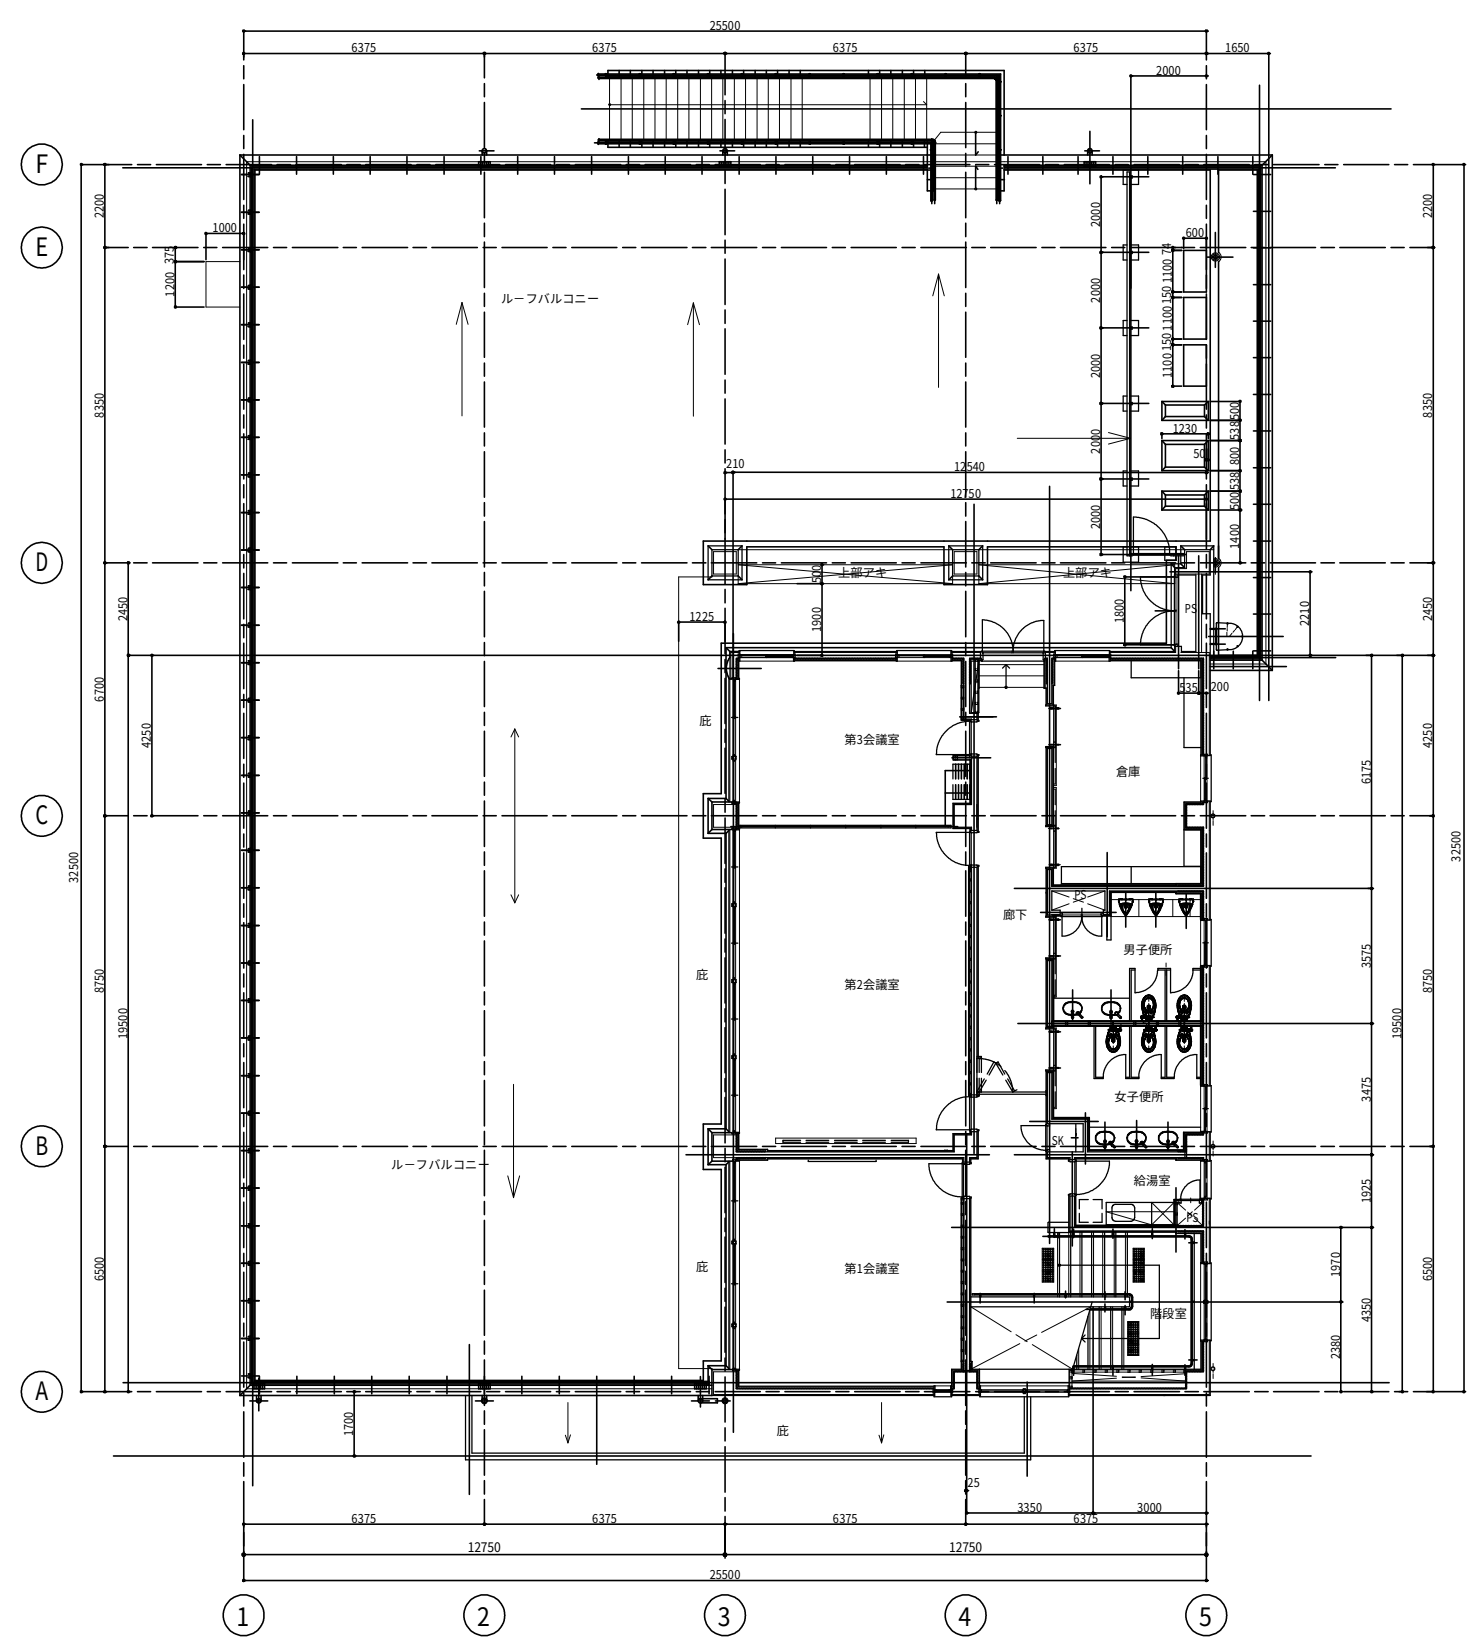

竣工図

工事名称 船橋市運動公園プール改修工事
船橋市役所建設局都市整備部公園緑地課

株式会社 水野設計
〒260-0042 千葉県中央区椿森一丁目25番1号
TEL 043-255-1408

図面名称 管理棟新築工事
2階平面図

DATA
一般建築士事務所登録 1-1311-248
一般建築士大臣登録 NO.68782 大草 幸男

縮尺 S=1:100
A3縮小 S=1:200
図面番号 1-A-15

第 1 駐車場平面図



第1駐車場

第2駐車場平面図

50M公認プール

児童プール

幼児プール

流水プール

造波プール

管理棟

ドーム型すべり台プール

体育館

第2駐車場

市道00-045 幅員 10m

法42条1項1幅員 10m

市道35-001 法42条1項1号

幅員 6m

スライド式門扉

駐車禁止

駐車禁止

駐車禁止

パゴラ

公園

公園

2

第3駐車場平面図

弓道場

第3駐車場

大型車駐車場

無線塔

県道夏見小室線

